





 위 치 도
 SCALE A1 : NONE
 A3 : NONE

△							
△							
△							
△							
△	13.12.20.	AS BUILT	S.I.LEE	J.I.PARK	S.W.JIN	C.R.JANG	
REV.NO.	DATE	DESCRIPTION	PRPD	CHKD	REVD	APPD	
PROJECT							
경기그린에너지(58.8MW) 건설사업							
CLIENT							
경기그린에너지주식회사							
DESIGN							
 							
TITLE							
위 치 도							
SCALE	DWG. NO.					REV. NO	
A1 : NONE A3 : NONE	E - TL - 002					0	

구문천 S/S

경기그린에너지

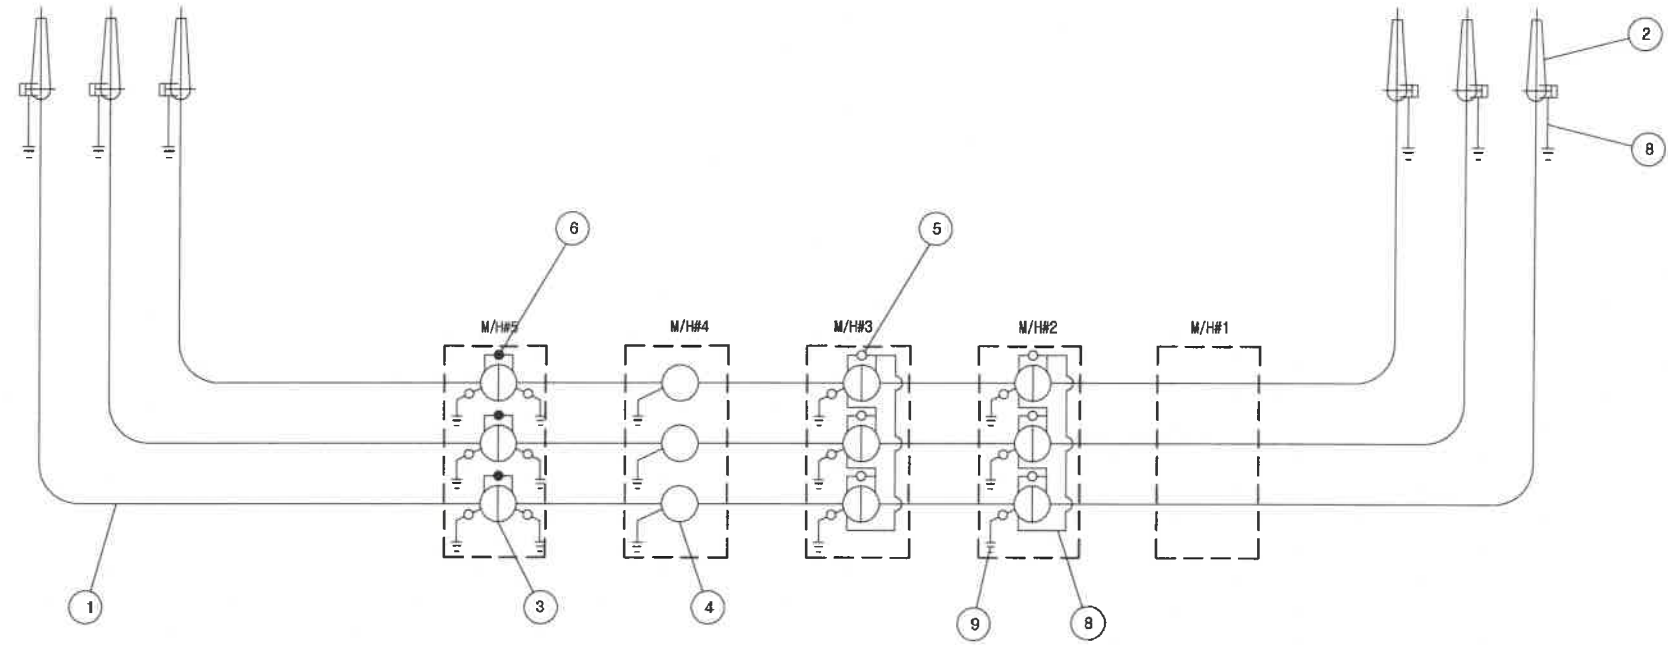

소요자재 규격

번호	품명	규격	단위	수량	비고
1	케이블	154kV XLPE 1C×600 SQMM	M		
2	가스중 점단접속함 (BB-G)	154kV XLPE 1C×600 SQMM 용	SET	6	PLUG-IN
3	절연접속함 (PMIJ)	154kV XLPE 1C×600 SQMM 용	SET	9	
4	보통접속함 (PMNJ)	154kV XLPE 1C×600 SQMM 용	SET	9	
5	절연형보호장치 (CCPU)	Gapless Type(IJ용 1등급)	SET	6	
6	절연형보호장치 (CCPU)	Gapless Type(IJ용 2등급)	SET	9	
7	절연형보호장치 (CCPU)	Gapless Type(방식용보호용)	SET	12	
8	접지선	F-CV 240SQMM	LOT	1	
9	접지선	F-CV 70SQMM	LOT	1	


* 소요자재 규격 및 수량은 구매자와 협의 하에 추후 변경될 수 있음.





154kV 송전선로 접지계통도


SCALE A1 : NONE
A3 : NONE

△						
△						
△						
△						
△	'13.12.20.	AS BUILT	S.L.LEE	J.I.PARK	S.W.JIN	C.R.HAN
REV.NO.	DATE	DESCRIPTION	PRPD	CHKD	REVD	APPD
PROJECT 경기그린에너지(58.8MW) 건설사업						
CLIENT 경기그린에너지주식회사						
DESIGN poeco 포스코ICT 삼천리ES						
TITLE 154kV 송전선로 접지 계통도						
SCALE	DWG. NO.		REV. NO			
A1 : NONE A3 : NONE	E - TL - 003		0			

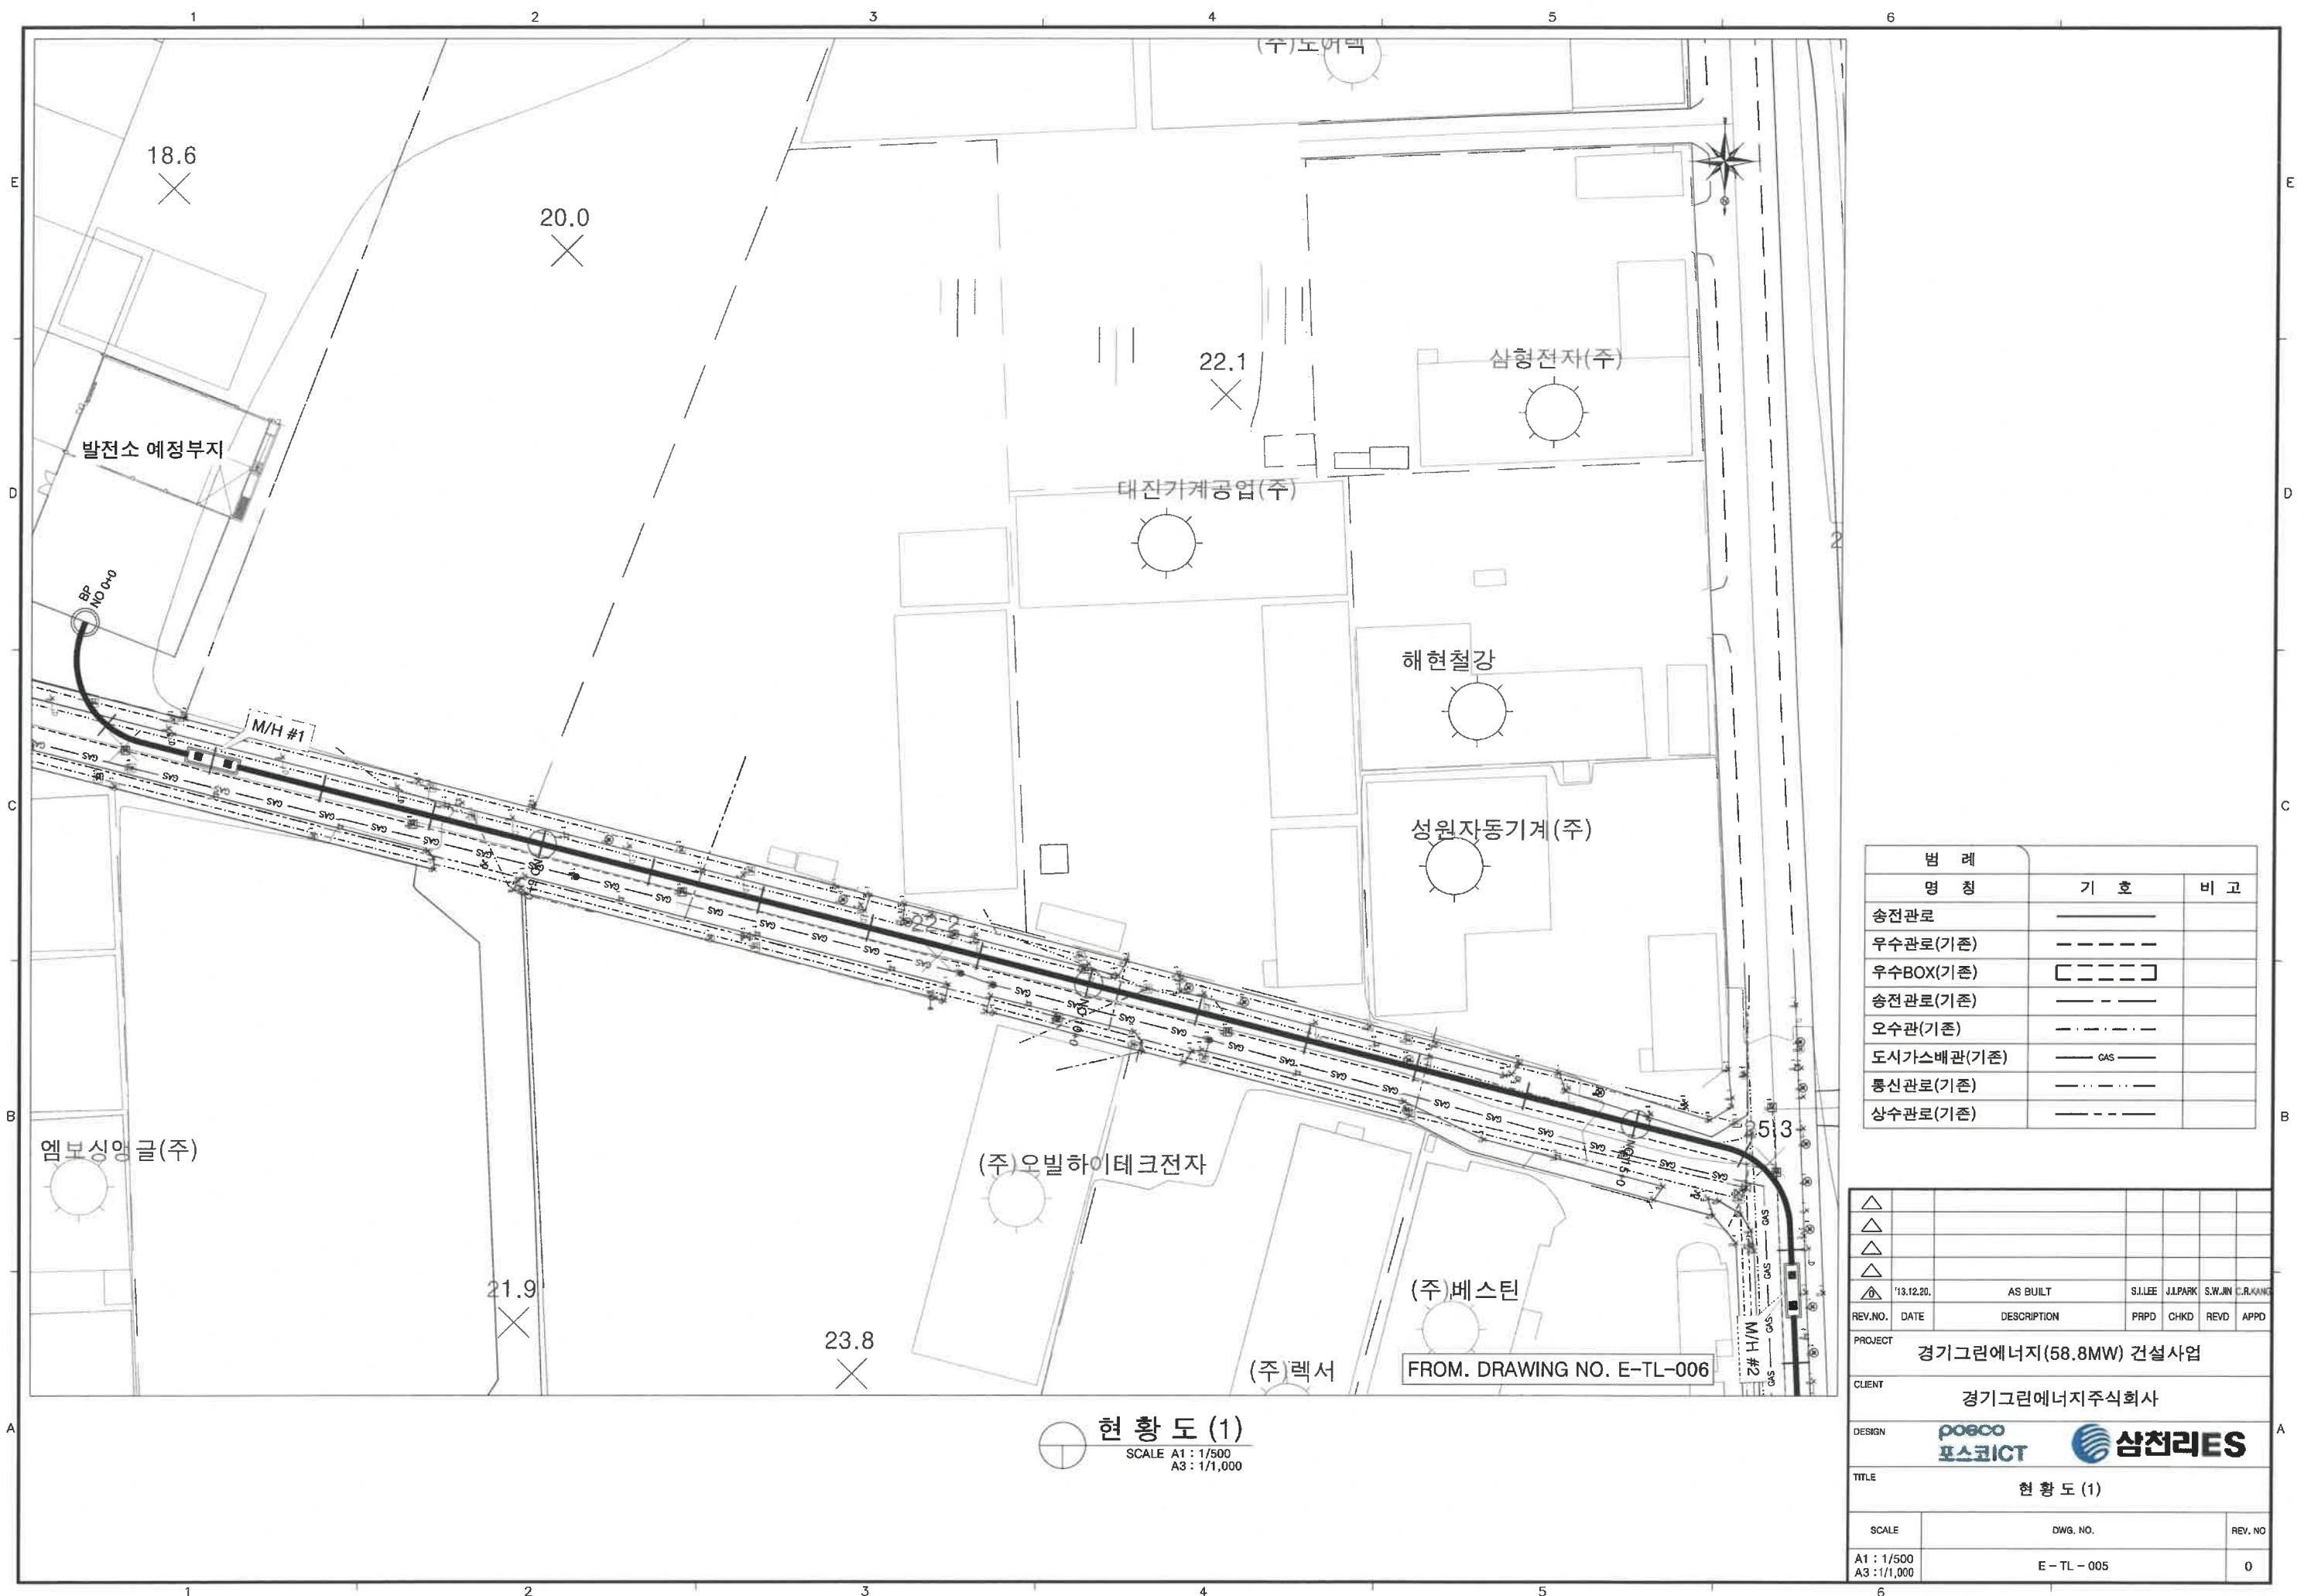

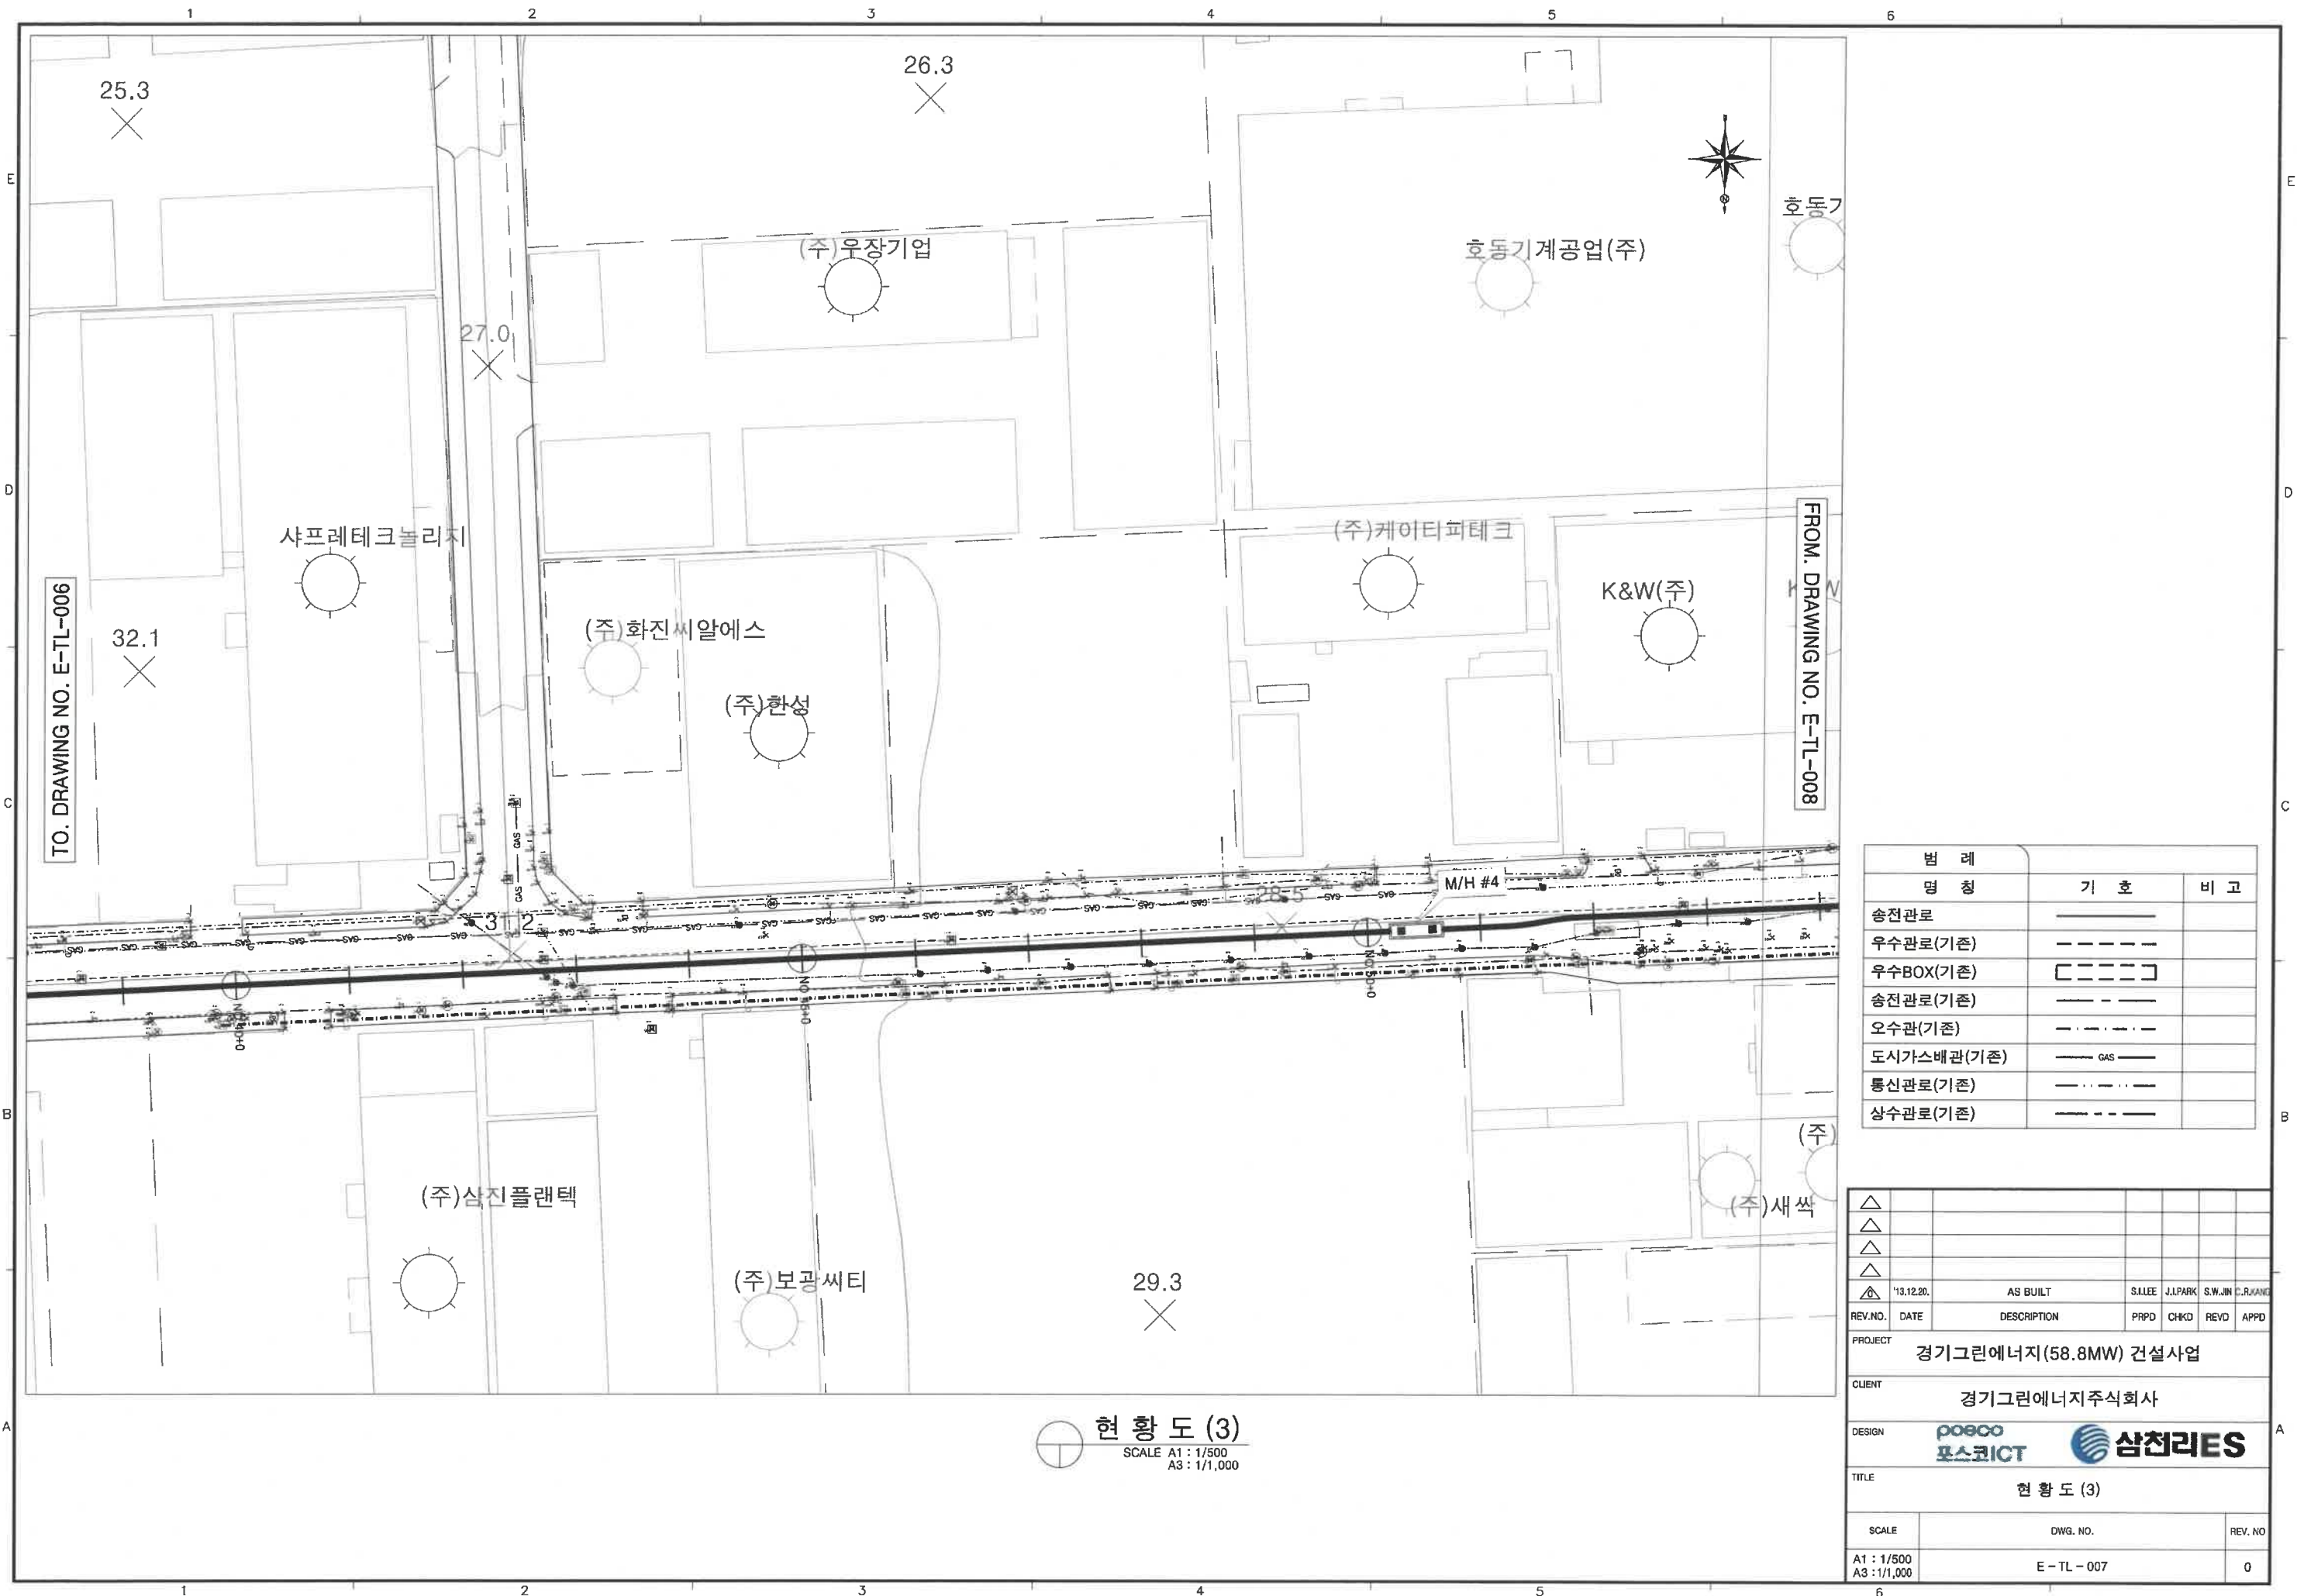

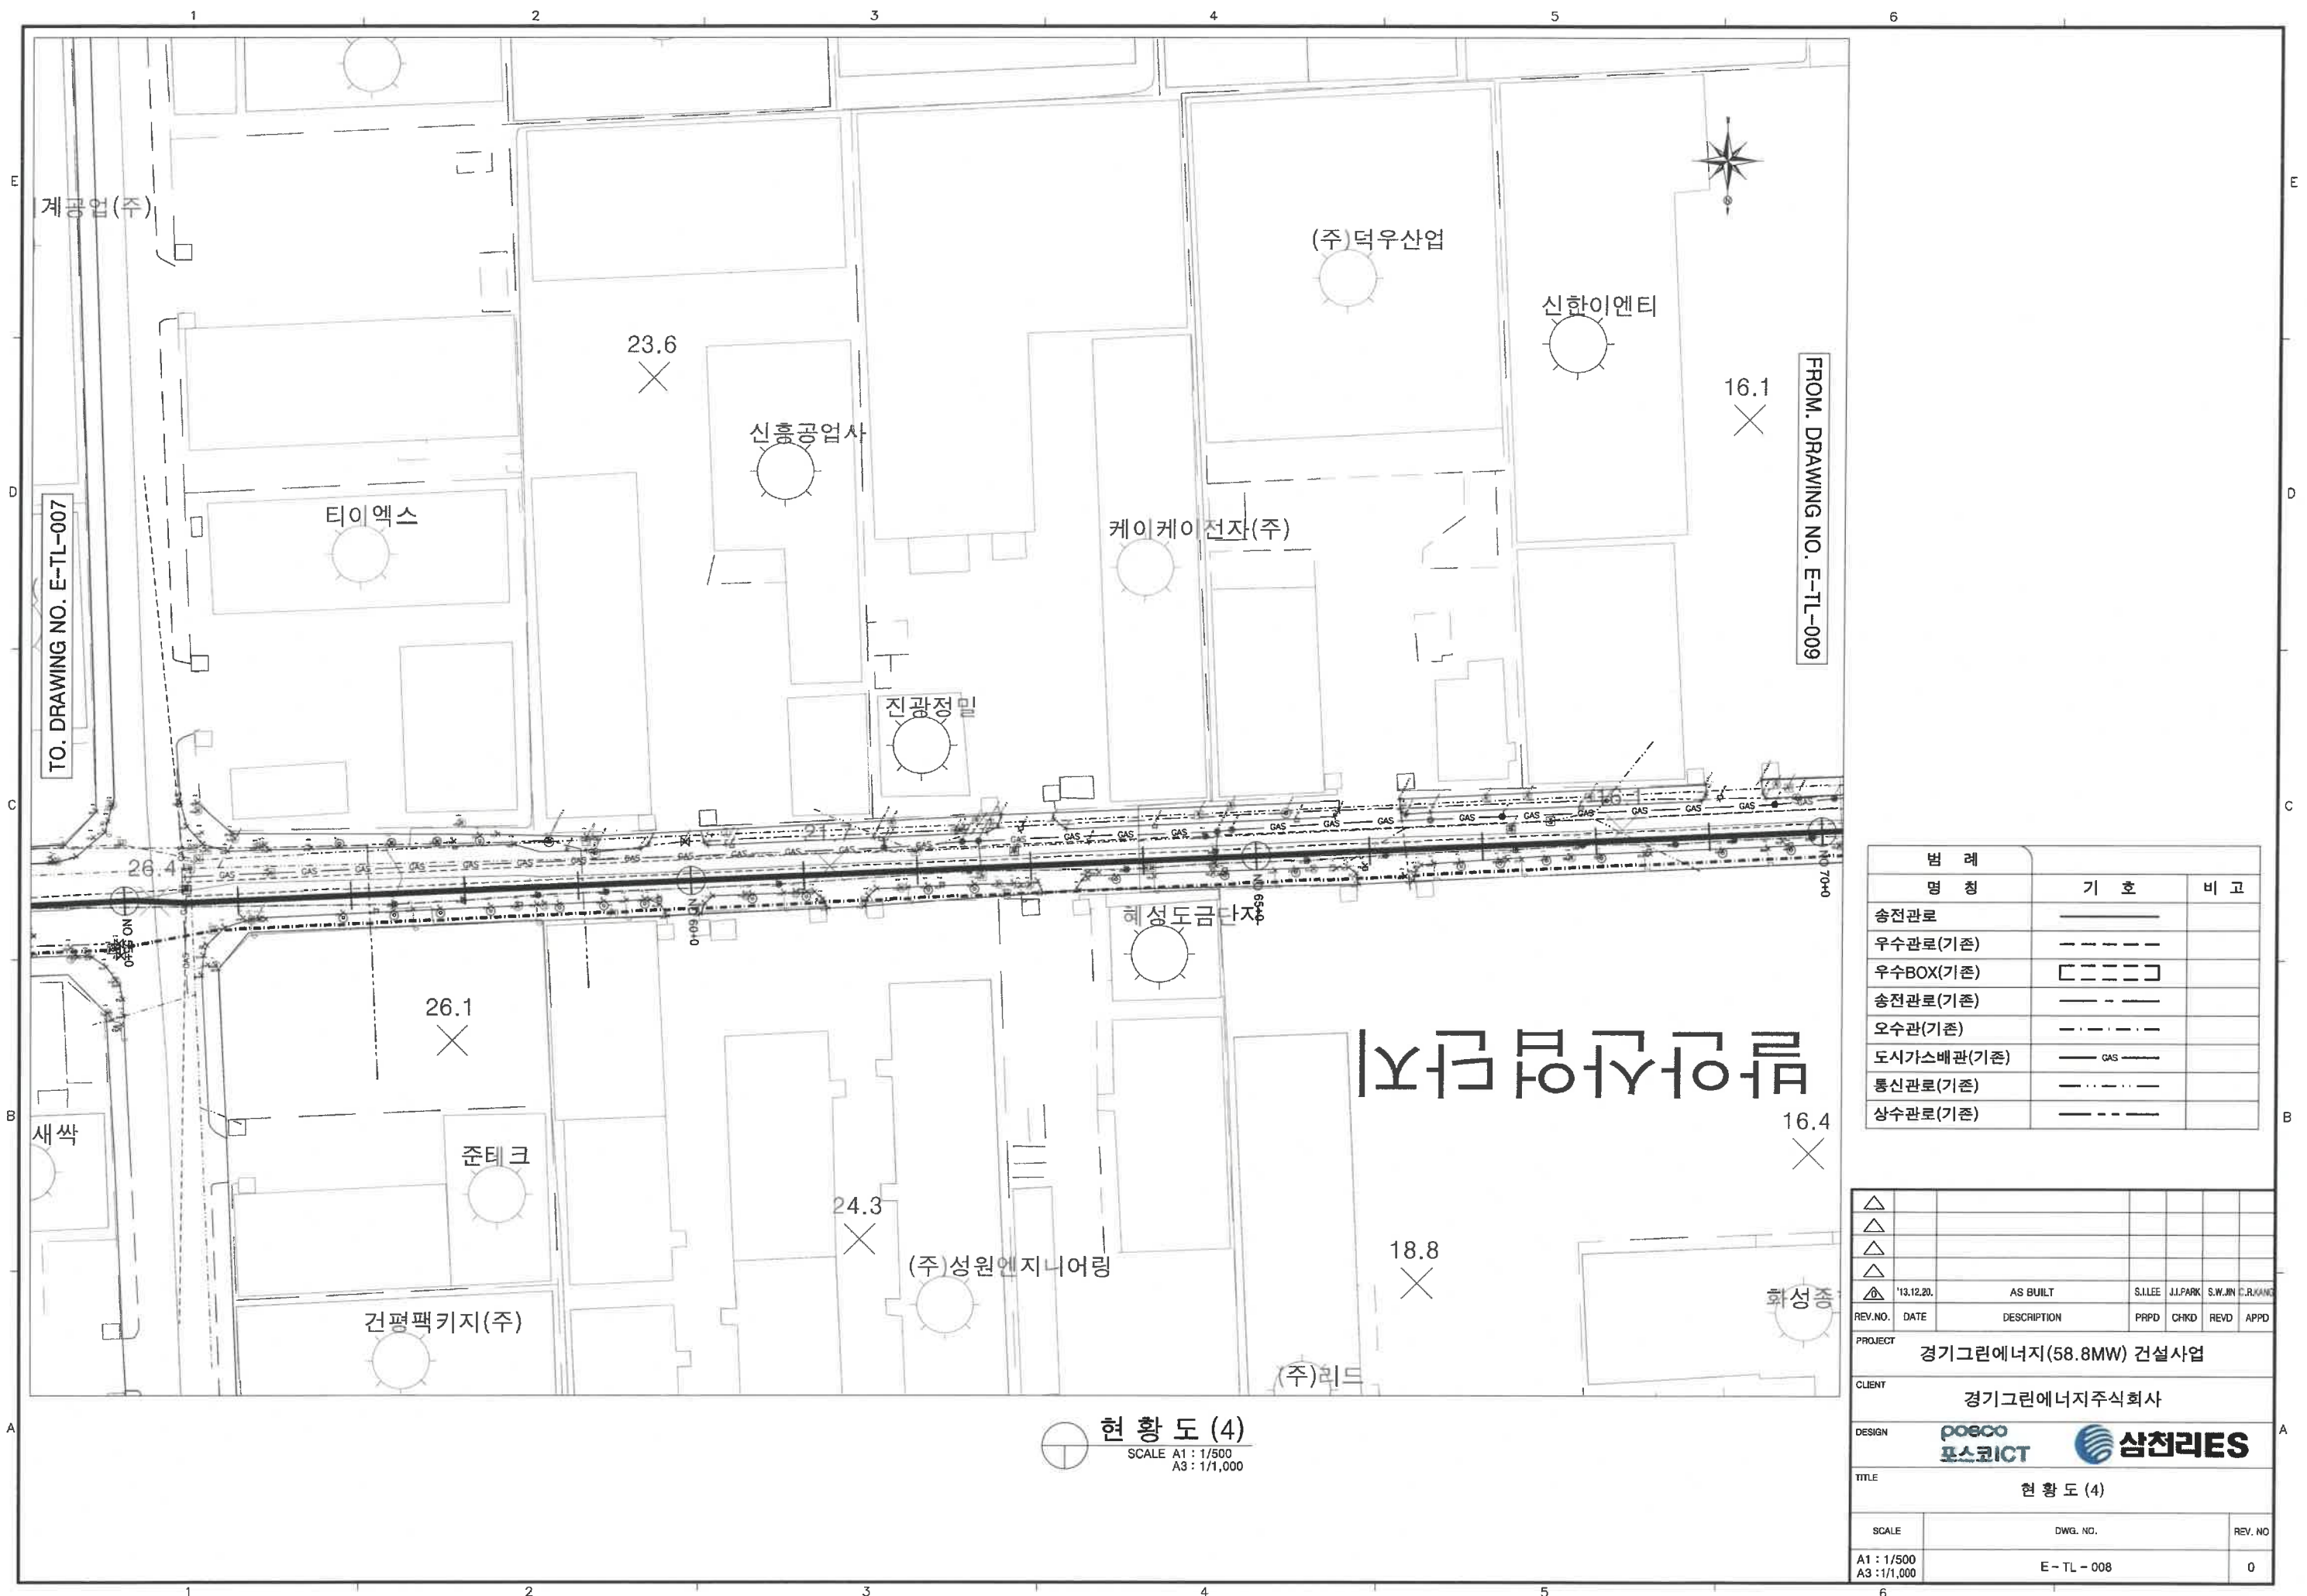

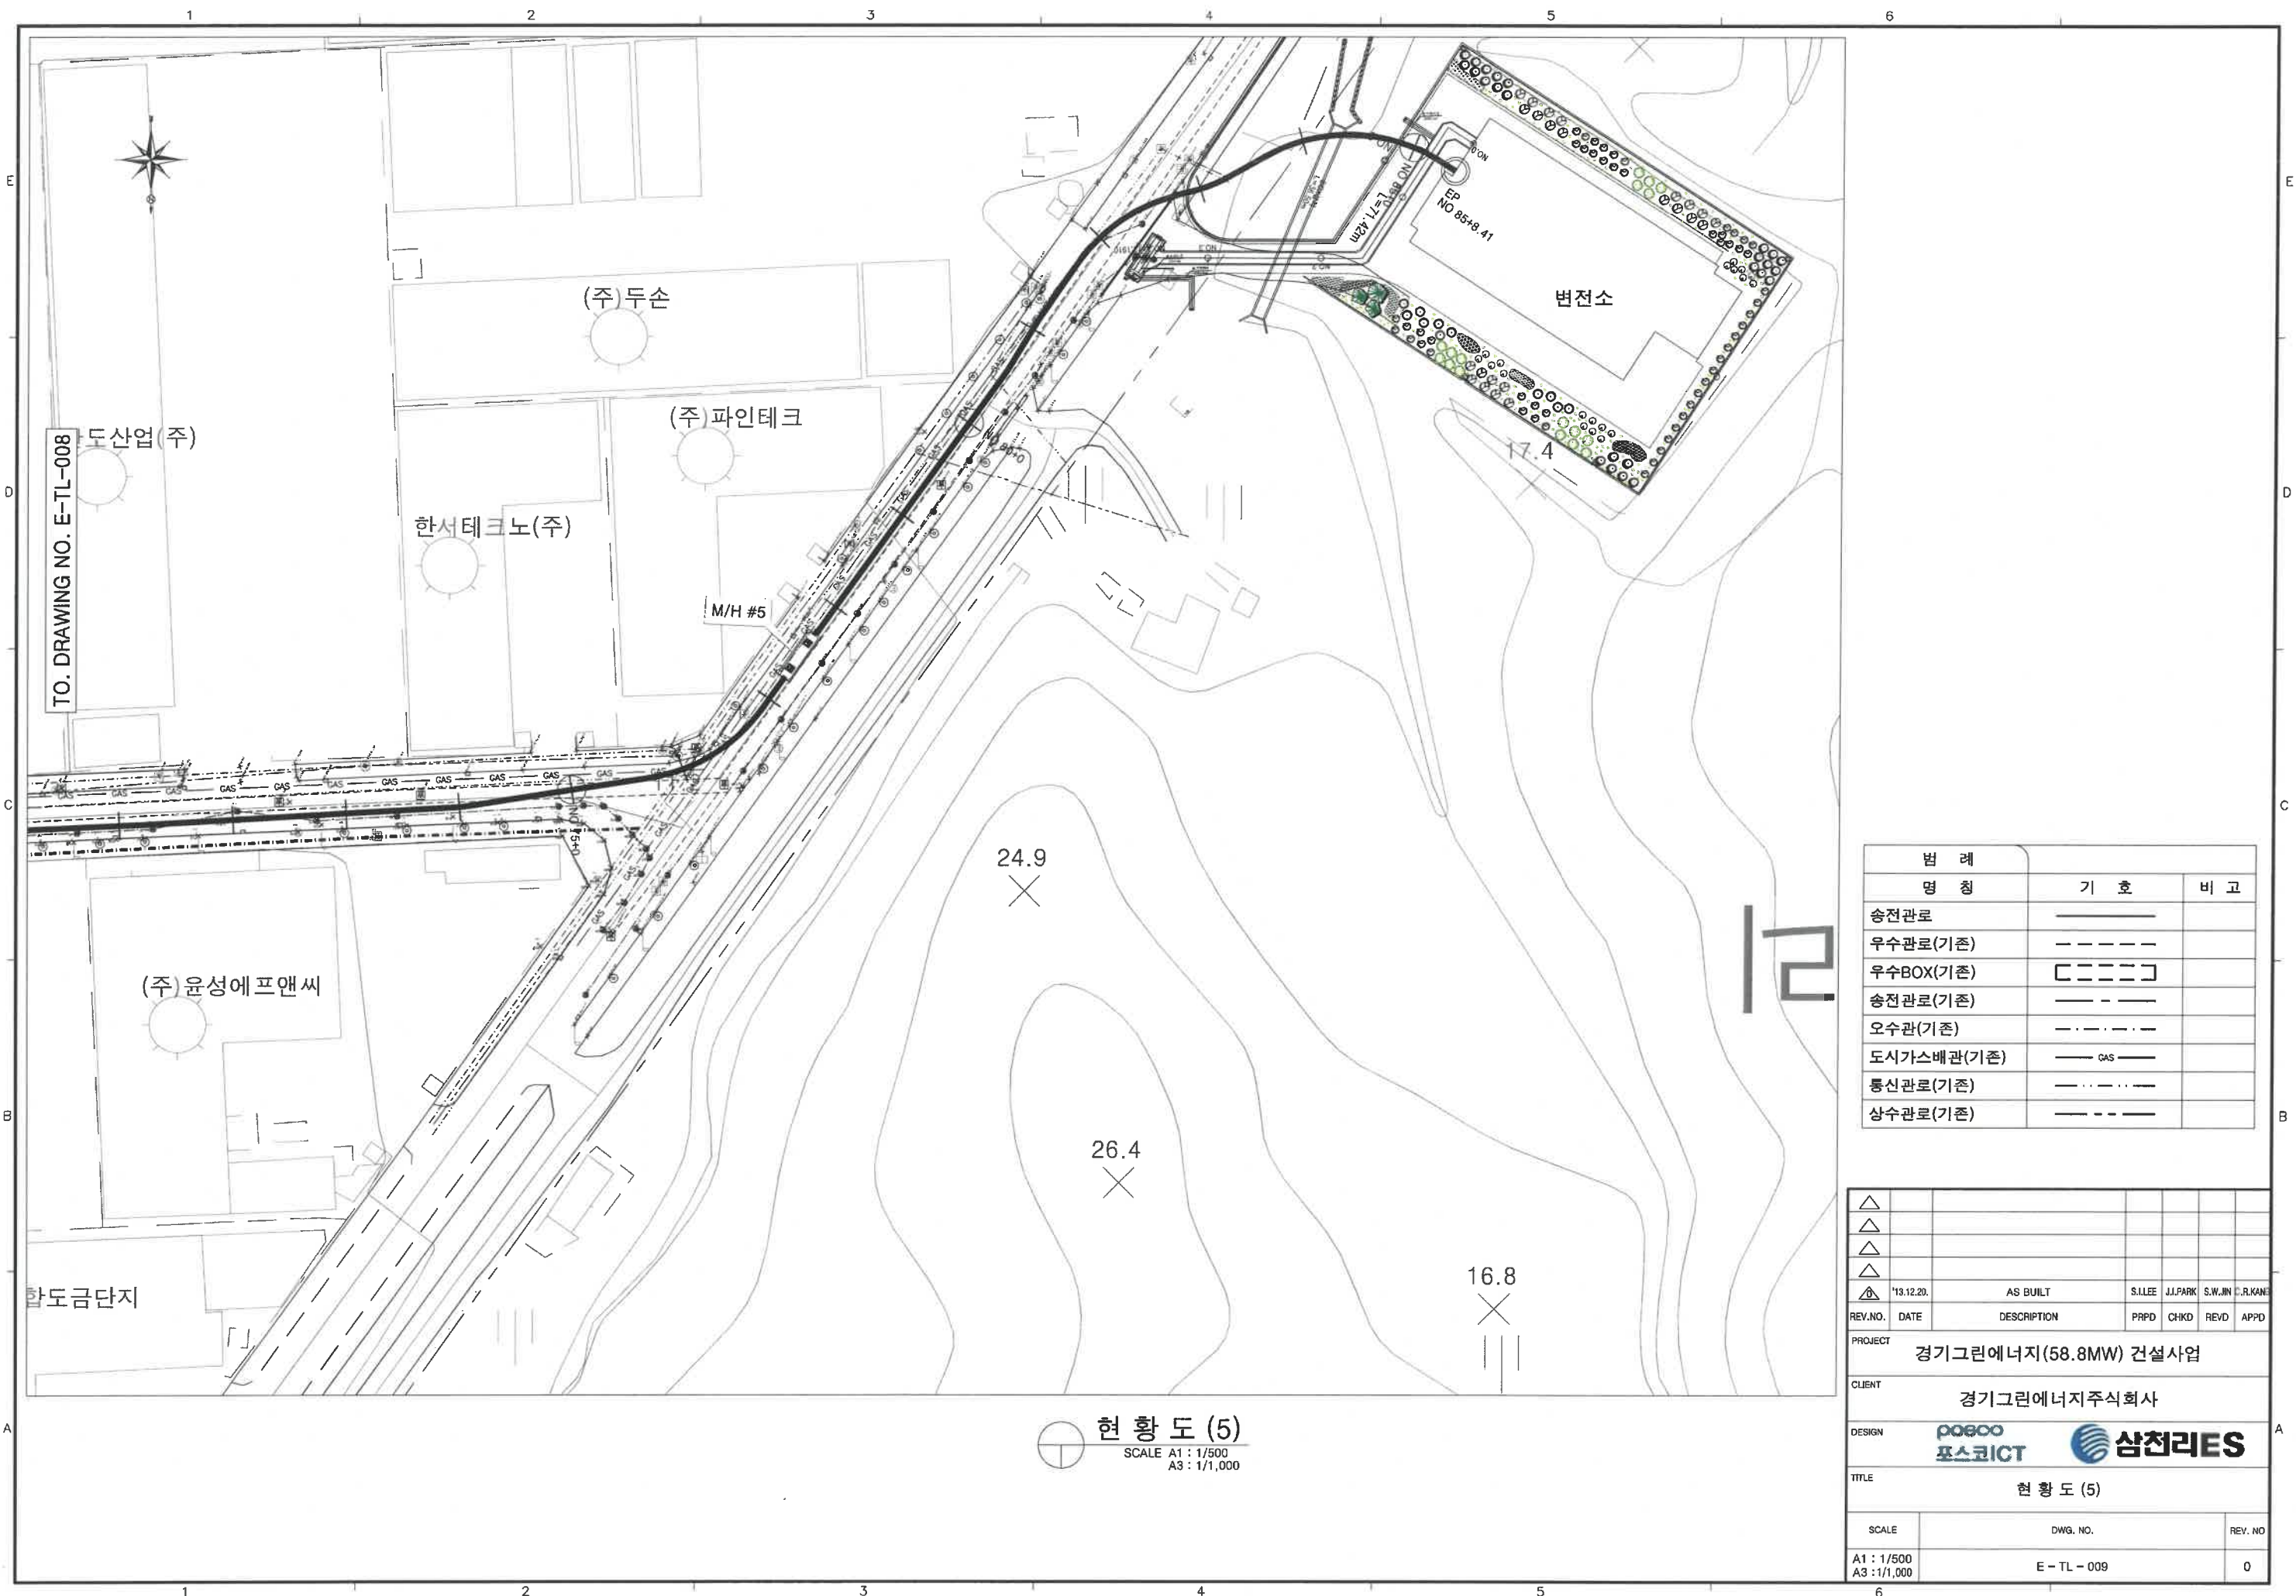

범	례	기	호	비	고
송전관로		—			
우수관로(기존)		----			
우수BOX(기존)		[]			
송전관로(기존)		----			
오수관(기존)		----			
도시가스배관(기존)		— GAS —			
통신관로(기존)		----			
상수관로(기존)		----			

△									
△									
△									
△									
△	13.12.20.	AS BUILT	S.LEE	J.J.PARK	S.W.JIN	C.R.KAN			
REV.NO.	DATE	DESCRIPTION	PRPD	CHKD	REVD	APPD			
PROJECT									
경기그린에너지(58.8MW) 건설사업									
CLIENT									
경기그린에너지주식회사									
DESIGN									
포스코ICT 삼천리ES									
TITLE									
현 황 도 (5)									
SCALE		DWG. NO.				REV. NO.			
A1 : 1/500 A3 : 1/1,000		E - TL - 009				0			



M/H #2 ①



M/H#3
①

②

